

ENTREPRISE DE TRAVAUX PUBLICS
REICHART

RESEAUX SOUTERRAINS FORAGES HORIZONTAUX
Zone Industrielle - Rue Edouard BRANLY
57400 SARREBOURG
☎ 03 87 03 26 87 ☎ 03 87 23 96 12
<http://www.reichart.fr>
E-mail : reichart.tp@wanadoo.fr


SYNDICAT INTERCOMMUNAL DES EAUX DE
LORQUIN / GONDREXANGE

7.2. RESEAU D'EAU

ECHELLE : 1/1000

SEPTEMBRE 2009

MAITRE D'OEUVRE :

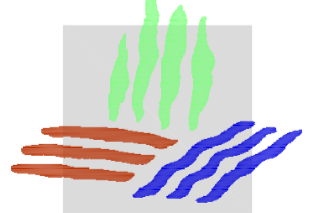

DIRECTION DEPARTEMENTALE DE L'AGRICULTURE ET DE LA FORET DE LA MOSELLE



LEGENDE :

- - Conduite existante (à conserver)
- - Conduite de transfert vers "Center Parcs"
- - Conduite (transfert du "Secteur Sud" dans la traversée de HATTIGNY)
- - Gaine DN90 + câble ARME 5 P.

PLAN DE RECOLEMENT

Sécurisation de l'alimentation en eau potable par renforcement de la capacité de production

PHASE 3 - RENFORCEMENT DE LA CONDUITE DE TRANSFERT DU "SECTEUR SUD" DANS LA TRAVERSEE DE HATTIGNY

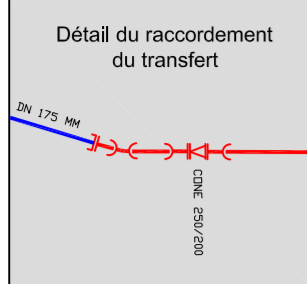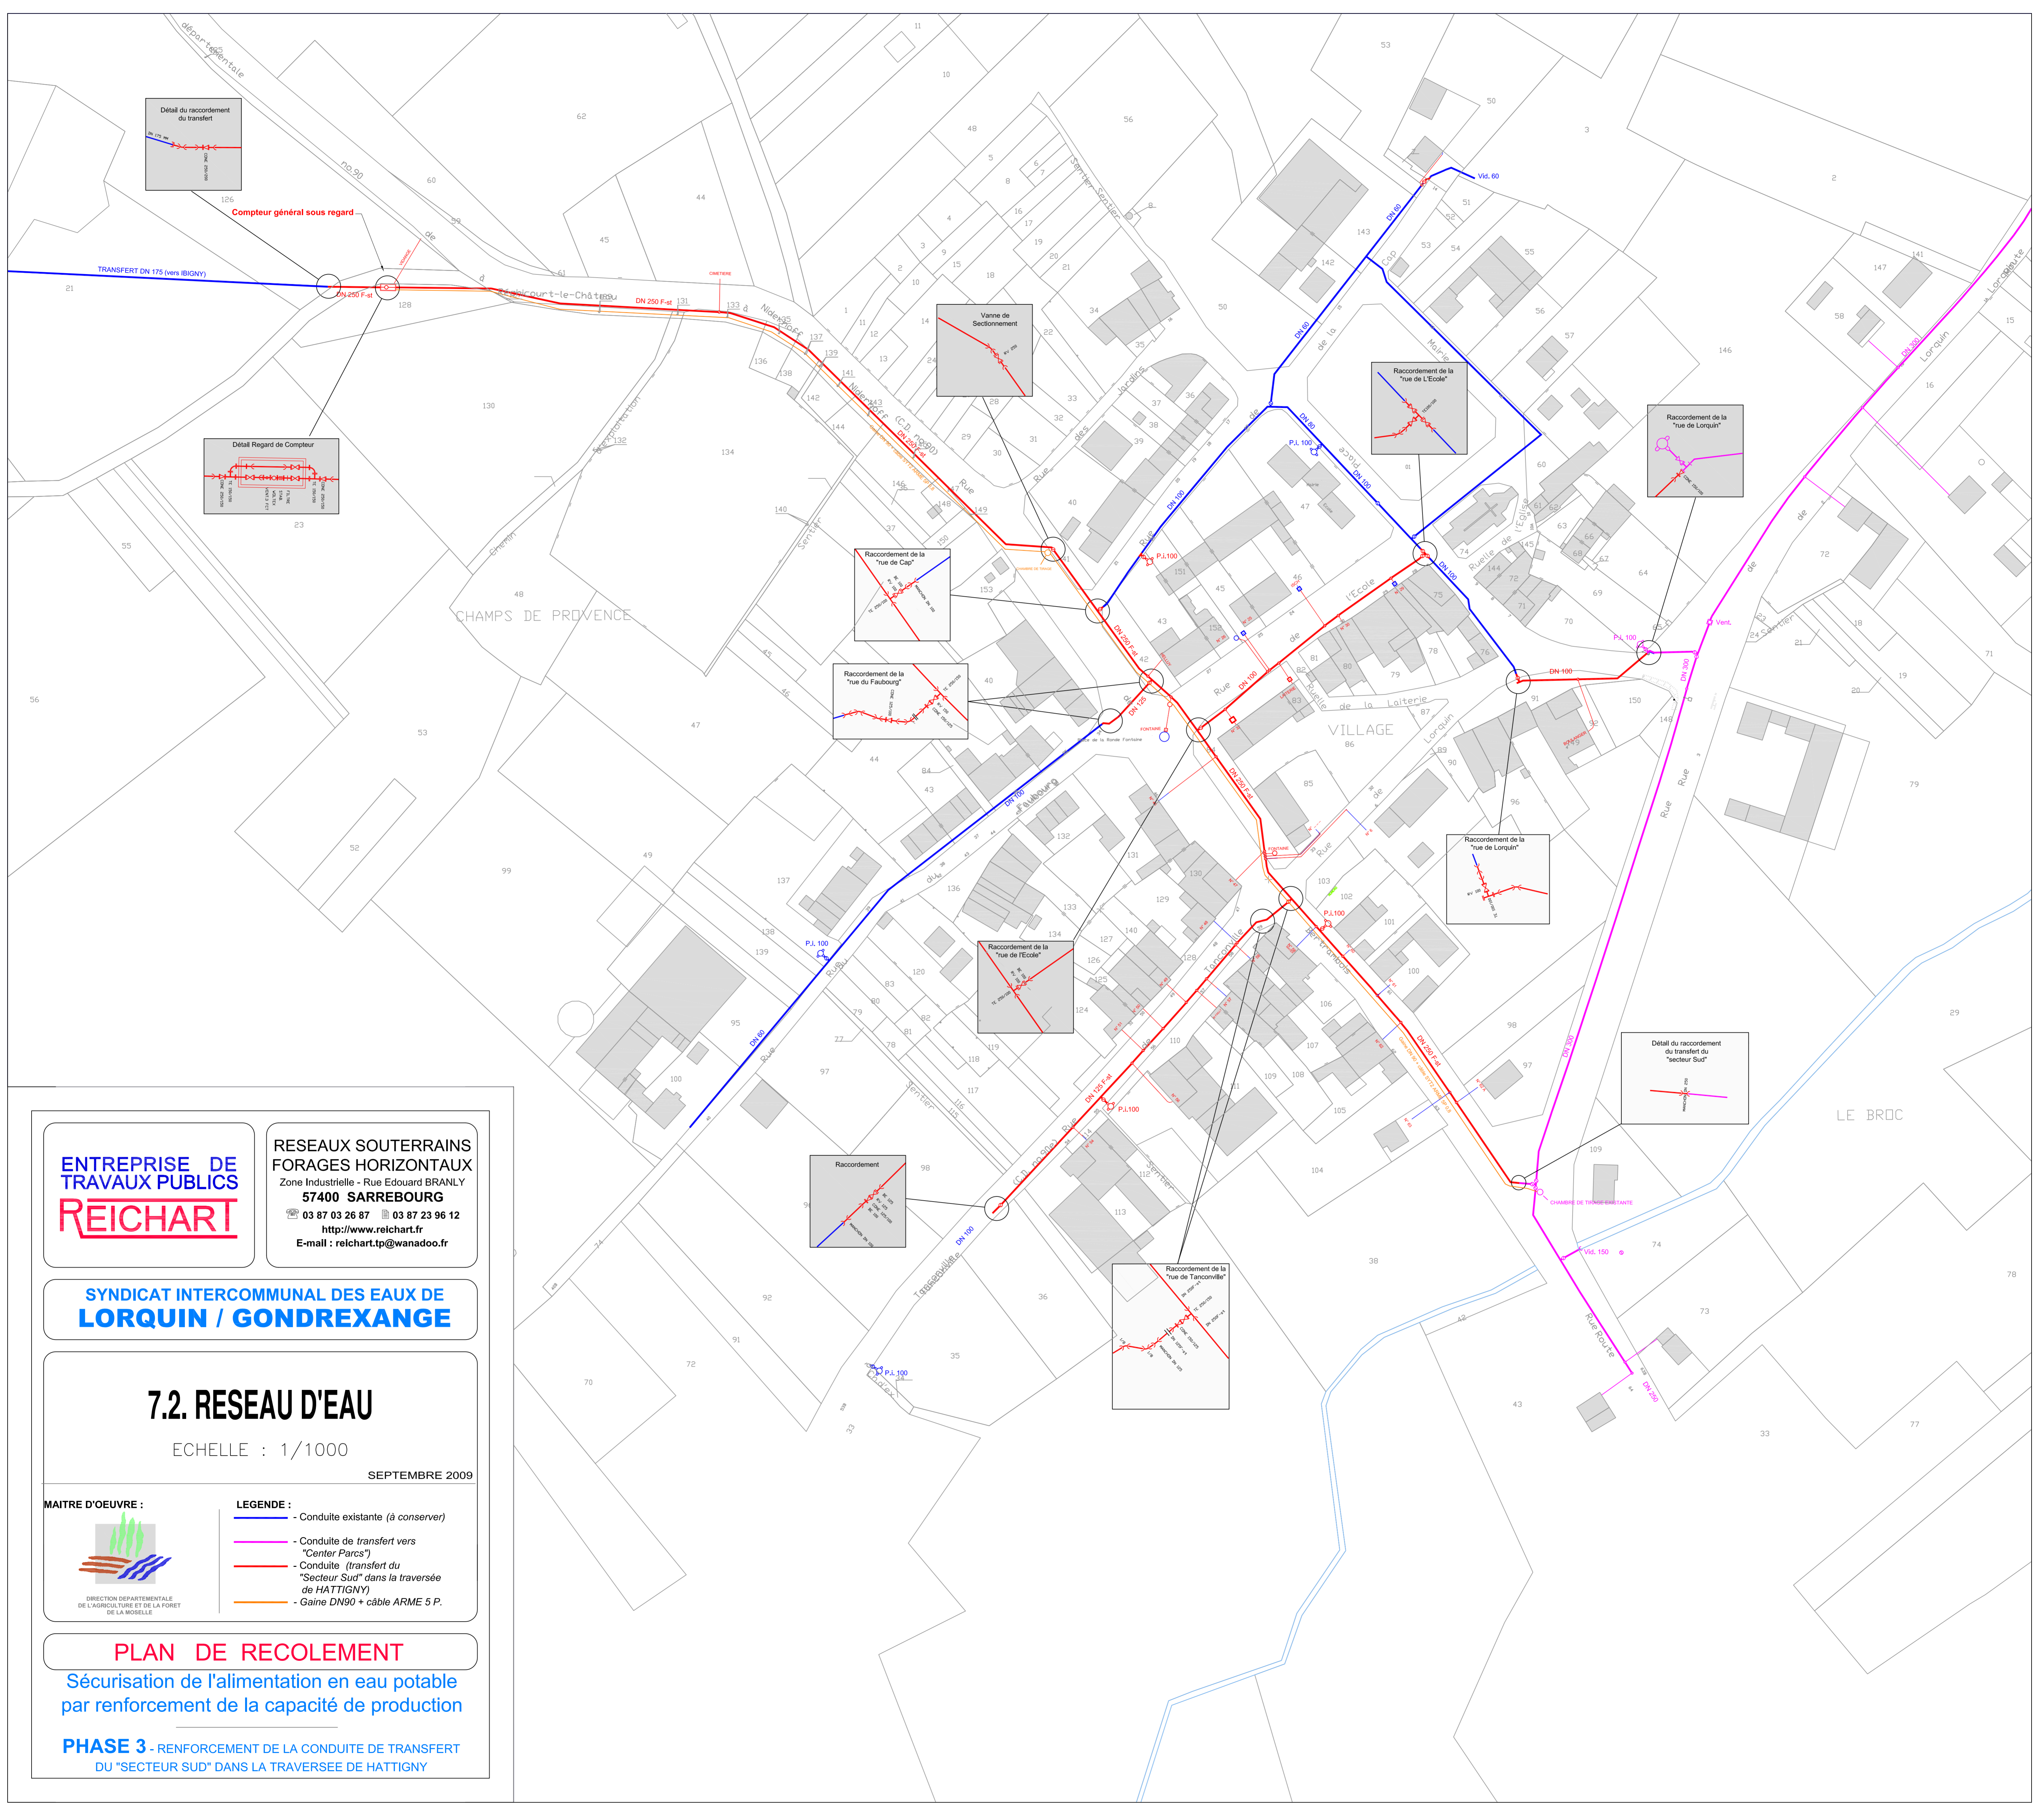

Compteur général sous regard

